

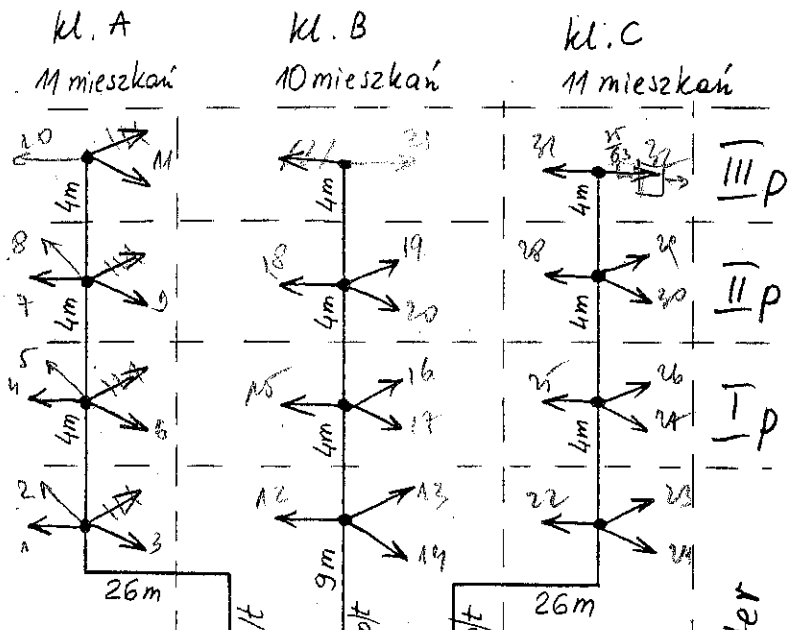


Razem: 32 mieszkania

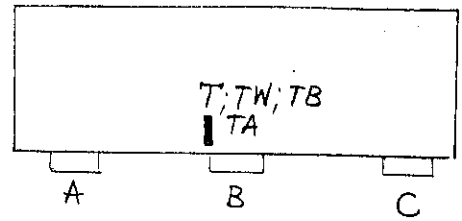

Usytuowanie tablic w budynku

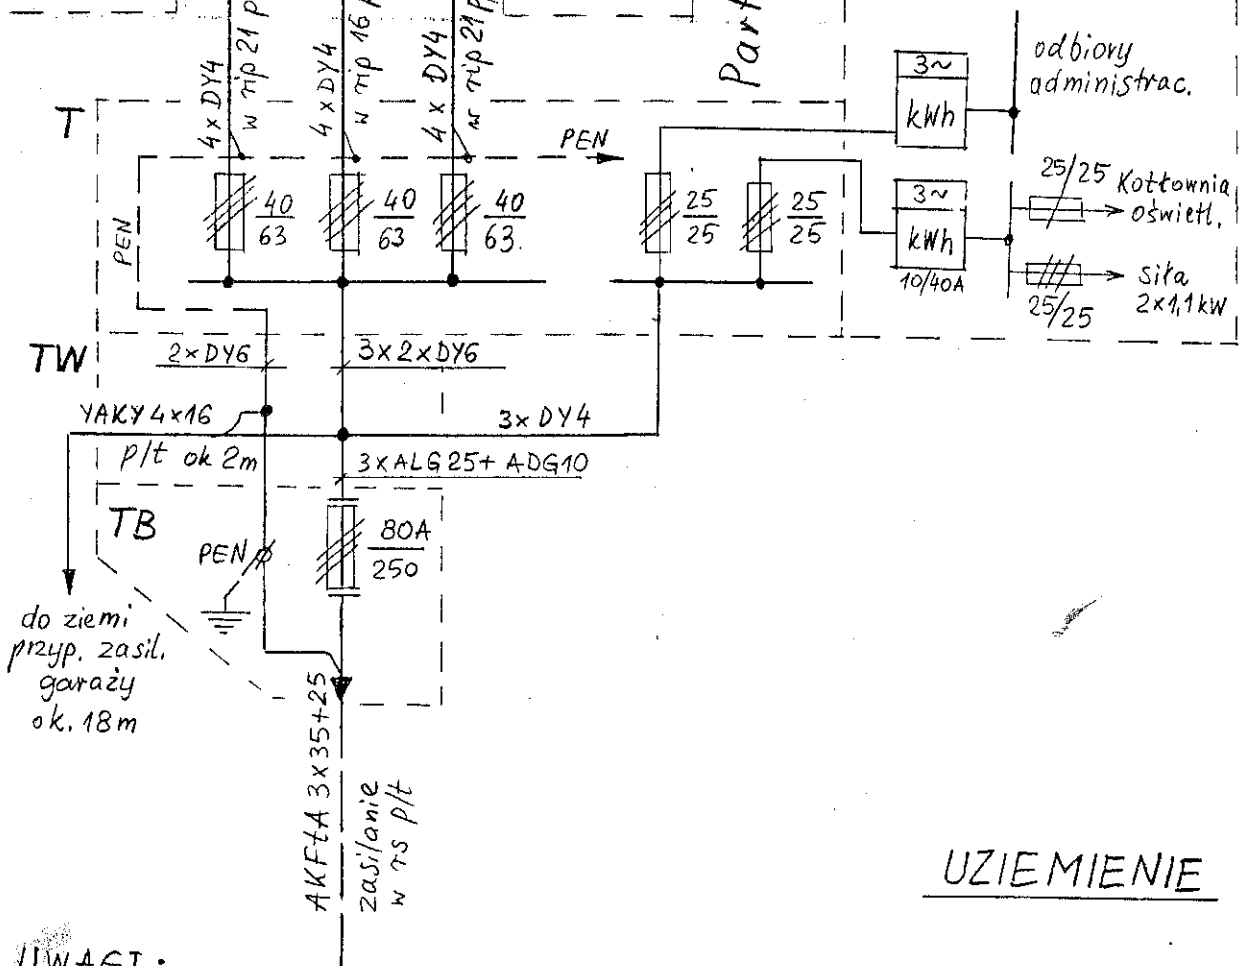

UZIEMIENIE




UWAGI:

1. Brak wyłącznika głównego budynku. W tablicy TW żyty przewódów są połączone śrubami - w powietrzu - i tworzą „pajęczynę”. Nym. tablicy szer- 280, wys. 370, gt ok 200.
2. Brak 3 kłódek, uszkodzone 2 zamki

(24) UL. BIAKA 3
 SCHEMAT ZASILANIA
 INWENTARYZACJA Z DN 17.08.95
 wyk. tech. J. Lehmann Jelan

WLZ

Tablica ADM

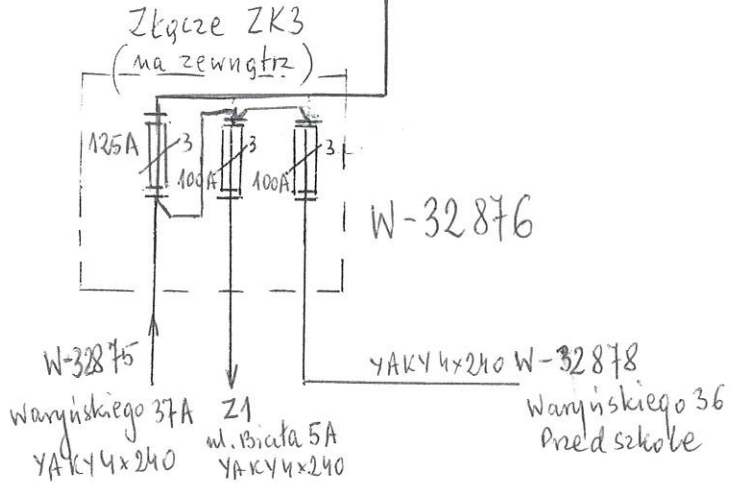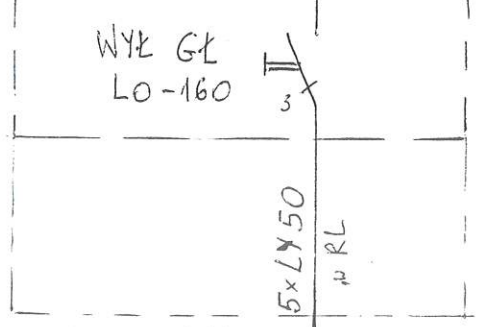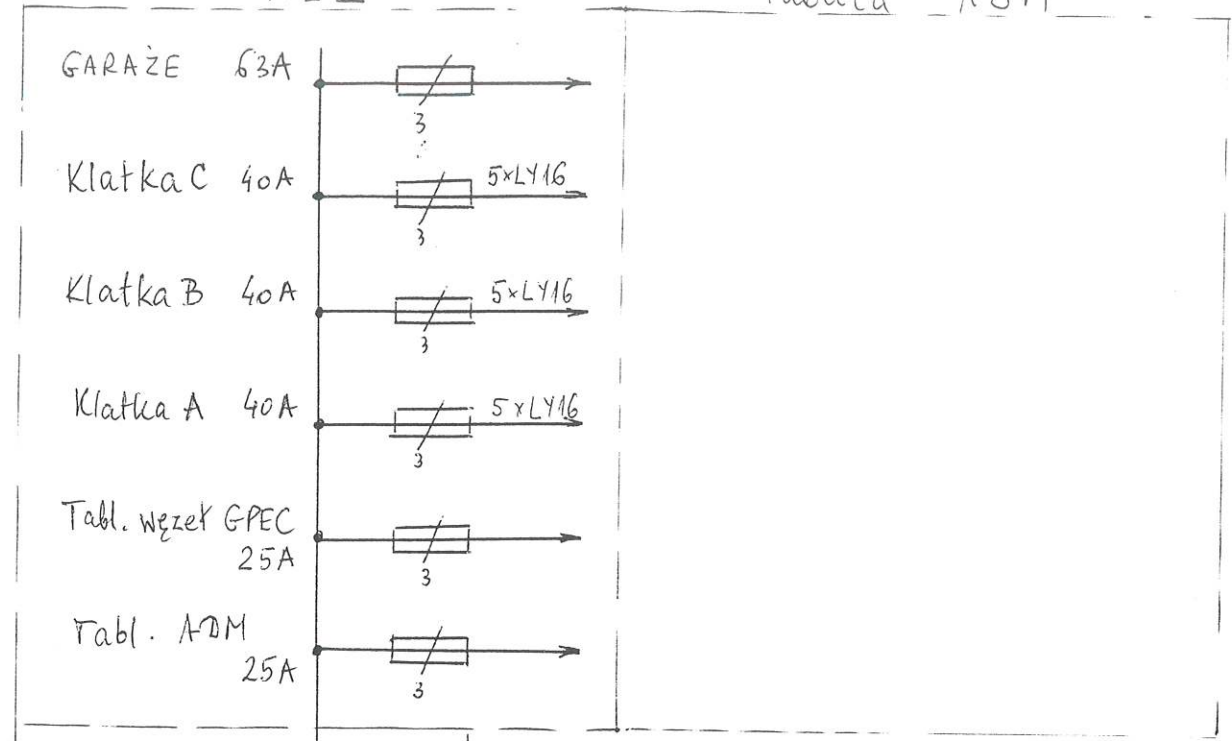

UKŁAD TN-C-S

DOKUMENTACJA POWYKONAWCZA

BUD. ul. BIAKA 3

SCHEMAT ZASILANIA - WLZ

Opracował: Edward Grzymajło 12.10.01

P.U. "ELPRIM"
 Edward Grzymajło